


POHLED JZZ



POHLED SVV

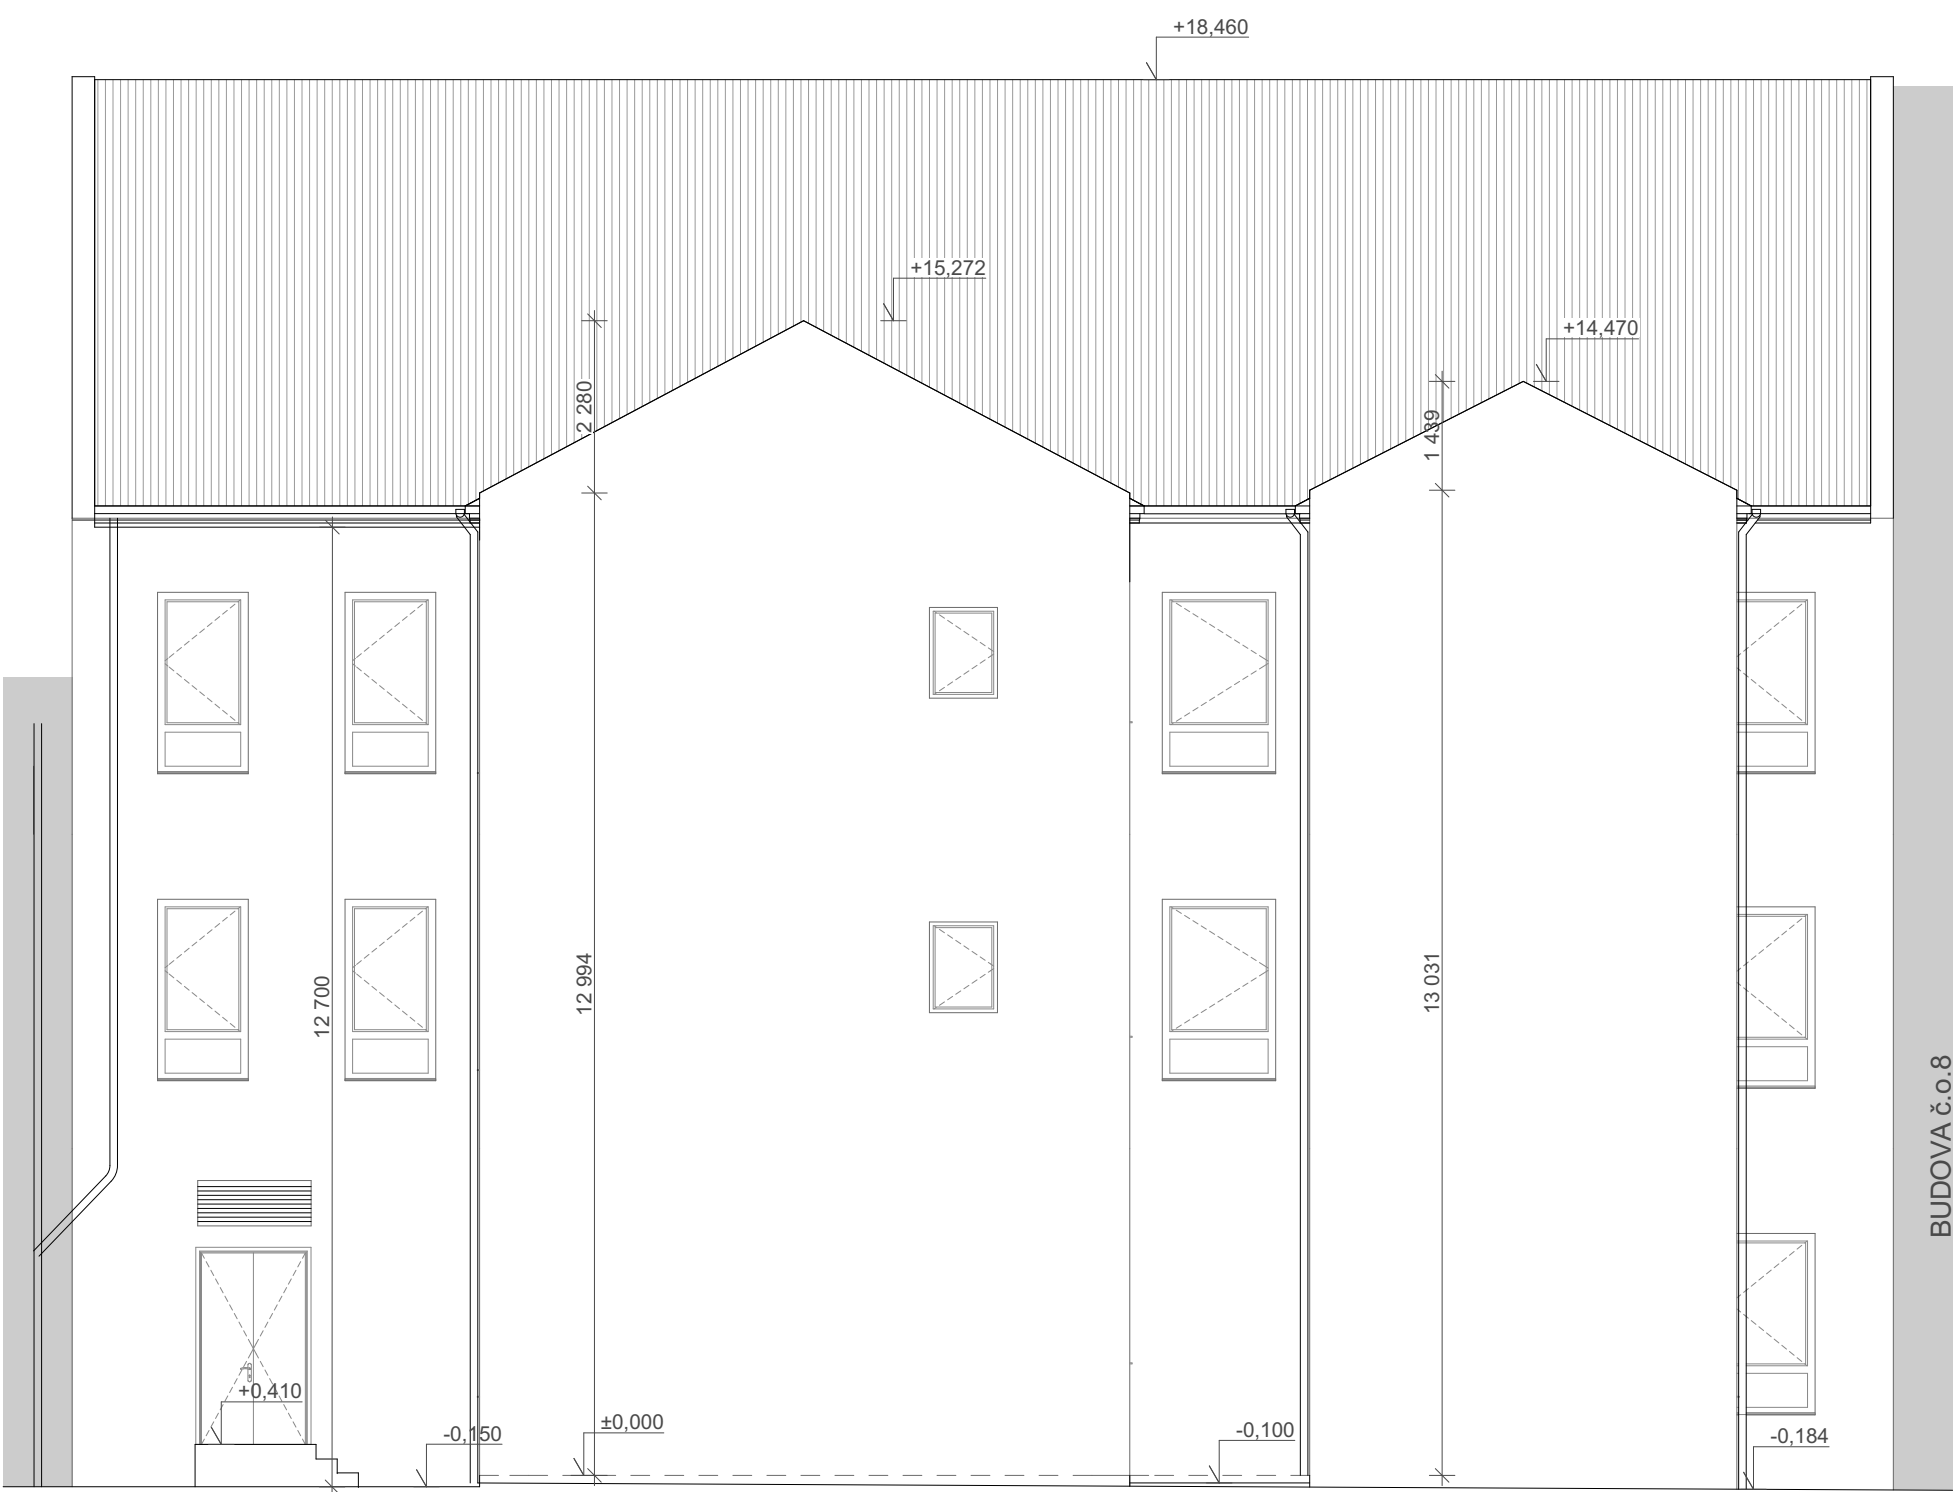

POHLED SSZ



POHLED JJV



TATO DOKUMENTACE JE ZPRACOVÁNA JAKO "DOKUMENTACE SKUTEČNÉHO PROVEDENÍ STAVBY", KTERÁ BYLA POVOLENA DNE 22.2.1979 (NABÝLA PRÁVNÍ MOCÍ 30.3.1979). BAREVNĚ JSOU VE VÝKRESE OZNAČENY ZMĚNY STAVBY PŘED DOKONČENÍM. ZMĚNY BYLY VYVOLÁNY POŽADÁVKEM NA LEPSÍ POŽÁRNĚ-BEZPEČNOSTNÍ ŘEŠENÍ STAVBY, KTERÁ SPOČÍVÁ VE VYTVOŘENÍ ČÁSTEČNÉ ÚNIKOVÉ CESTY Z PROSTORU SCHODIŠTĚ.

TENTO VÝKRES ZŮSTÁVÁ BEZE ZMĚNY

ZODP. PROJEKTANT:	ING. ARCH. JIŘÍ LIŠKUTÍN	PODPIS
ZODP. PROJEKTANT ČÁSTI :		
VYPRACOVAL:		
INVESTOR:	ČESKÝ ROZHLAS Vlnohradská 12, 120 99 Praha 2	
NÁZEV AKCE:	Adaptace budovy Šmeralova 6 v Ostravě 1 - Mor. Ostravě změna stavby před dokončením	
DATUM:	06/2017	
MÍSTO STAVBY:	OSTRAVA, DR. ŠMERALA 6	
OBSAH VÝKRESU:	STAVEBNÍ OBJEKT:	ČÍSLO VÝKRESU:
POHLEDY	MĚŘÍTKO: 1:100	D.1.1.11

ČÁST D



Ing. arch. Jiří Lišutín, Dobrá 969, 739 51 Dobrá