


Tabulka místností 2.NP				
Č.	Název místnosti	Plocha (m2)	Nákladná vrstva	Stěny
2.01	SCHODISTOVÝ PROSTOR	40.43	VIZ POZNÁMKA	VŠ OMÍTKA
2.02	CHODBA	41.32	PVC	VŠ OMÍTKA
2.03	SCHODIŠTĚ	8.80	PVC	VŠ OMÍTKA
2.04	SKLAD TECHNIKY	11.70	PVC	VŠ OMÍTKA
2.05	SKLAD TECHNIKY	6.44	PVC	VŠ OMÍTKA
2.06	KUCHYNKA	5.78	PVC	VŠ OMÍTKA
2.07	WC	1.52	KER.DLAŽBA	VŠ OMÍTKA+KER.OBKL.
2.08	KANCELÁŘ	9.46	KOBEREC	VŠ OMÍTKA
2.09	FONOTEKA	26.74	PVC	VŠ OMÍTKA
2.10	FONOTEKA	27.58	PVC	VŠ OMÍTKA
2.11	FONOTEKA	17.78	PVC	VŠ OMÍTKA
2.12	FONOTEKA	27.95	PVC	VŠ OMÍTKA
2.13	FONOTEKA	27.95	PVC	VŠ OMÍTKA
2.14	SKLAD TECHNIKY	11.16	PVC	VŠ OMÍTKA
2.15	CHODBA	50.49	PVC	VŠ OMÍTKA
2.16	KANCELÁŘ	52.14	PVC	VŠ OMÍTKA
2.17	KANCELÁŘ	12.90	PVC	VŠ OMÍTKA
2.18	KANCELÁŘ	12.27	PVC	VŠ OMÍTKA
2.19	KANCELÁŘ	19.56	PVC	VŠ OMÍTKA
2.20	KANCELÁŘ	8.55	PVC	VŠ OMÍTKA
2.21	KANCELÁŘ	15.96	PVC	VŠ OMÍTKA
2.22	KANCELÁŘ	23.58	PVC	VŠ OMÍTKA
2.23	KANCELÁŘ	18.59	PVC	VŠ OMÍTKA
2.24	KANCELÁŘ	9.88	PVC	VŠ OMÍTKA
2.25	WC MUŽI	7.76	KER.DLAŽBA	VŠ OMÍTKA+KER.OBKL.
2.26	WC ŽENY	3.31	KER.DLAŽBA	VŠ OMÍTKA+KER.OBKL.
		499.60 m²		

POZNÁMKY K POVRCHŮM  
VŠ OMÍTKA = VÁPENNÁ ŠTUKOVÁ OMÍTKA  
SCHODISTOVÉ STUPNĚ V HALE 1.01 POVRCH BETON  
MEZIPODESTY SCHODIŠTĚ V HALE 1.01 POVRCH KER.DLAŽBA

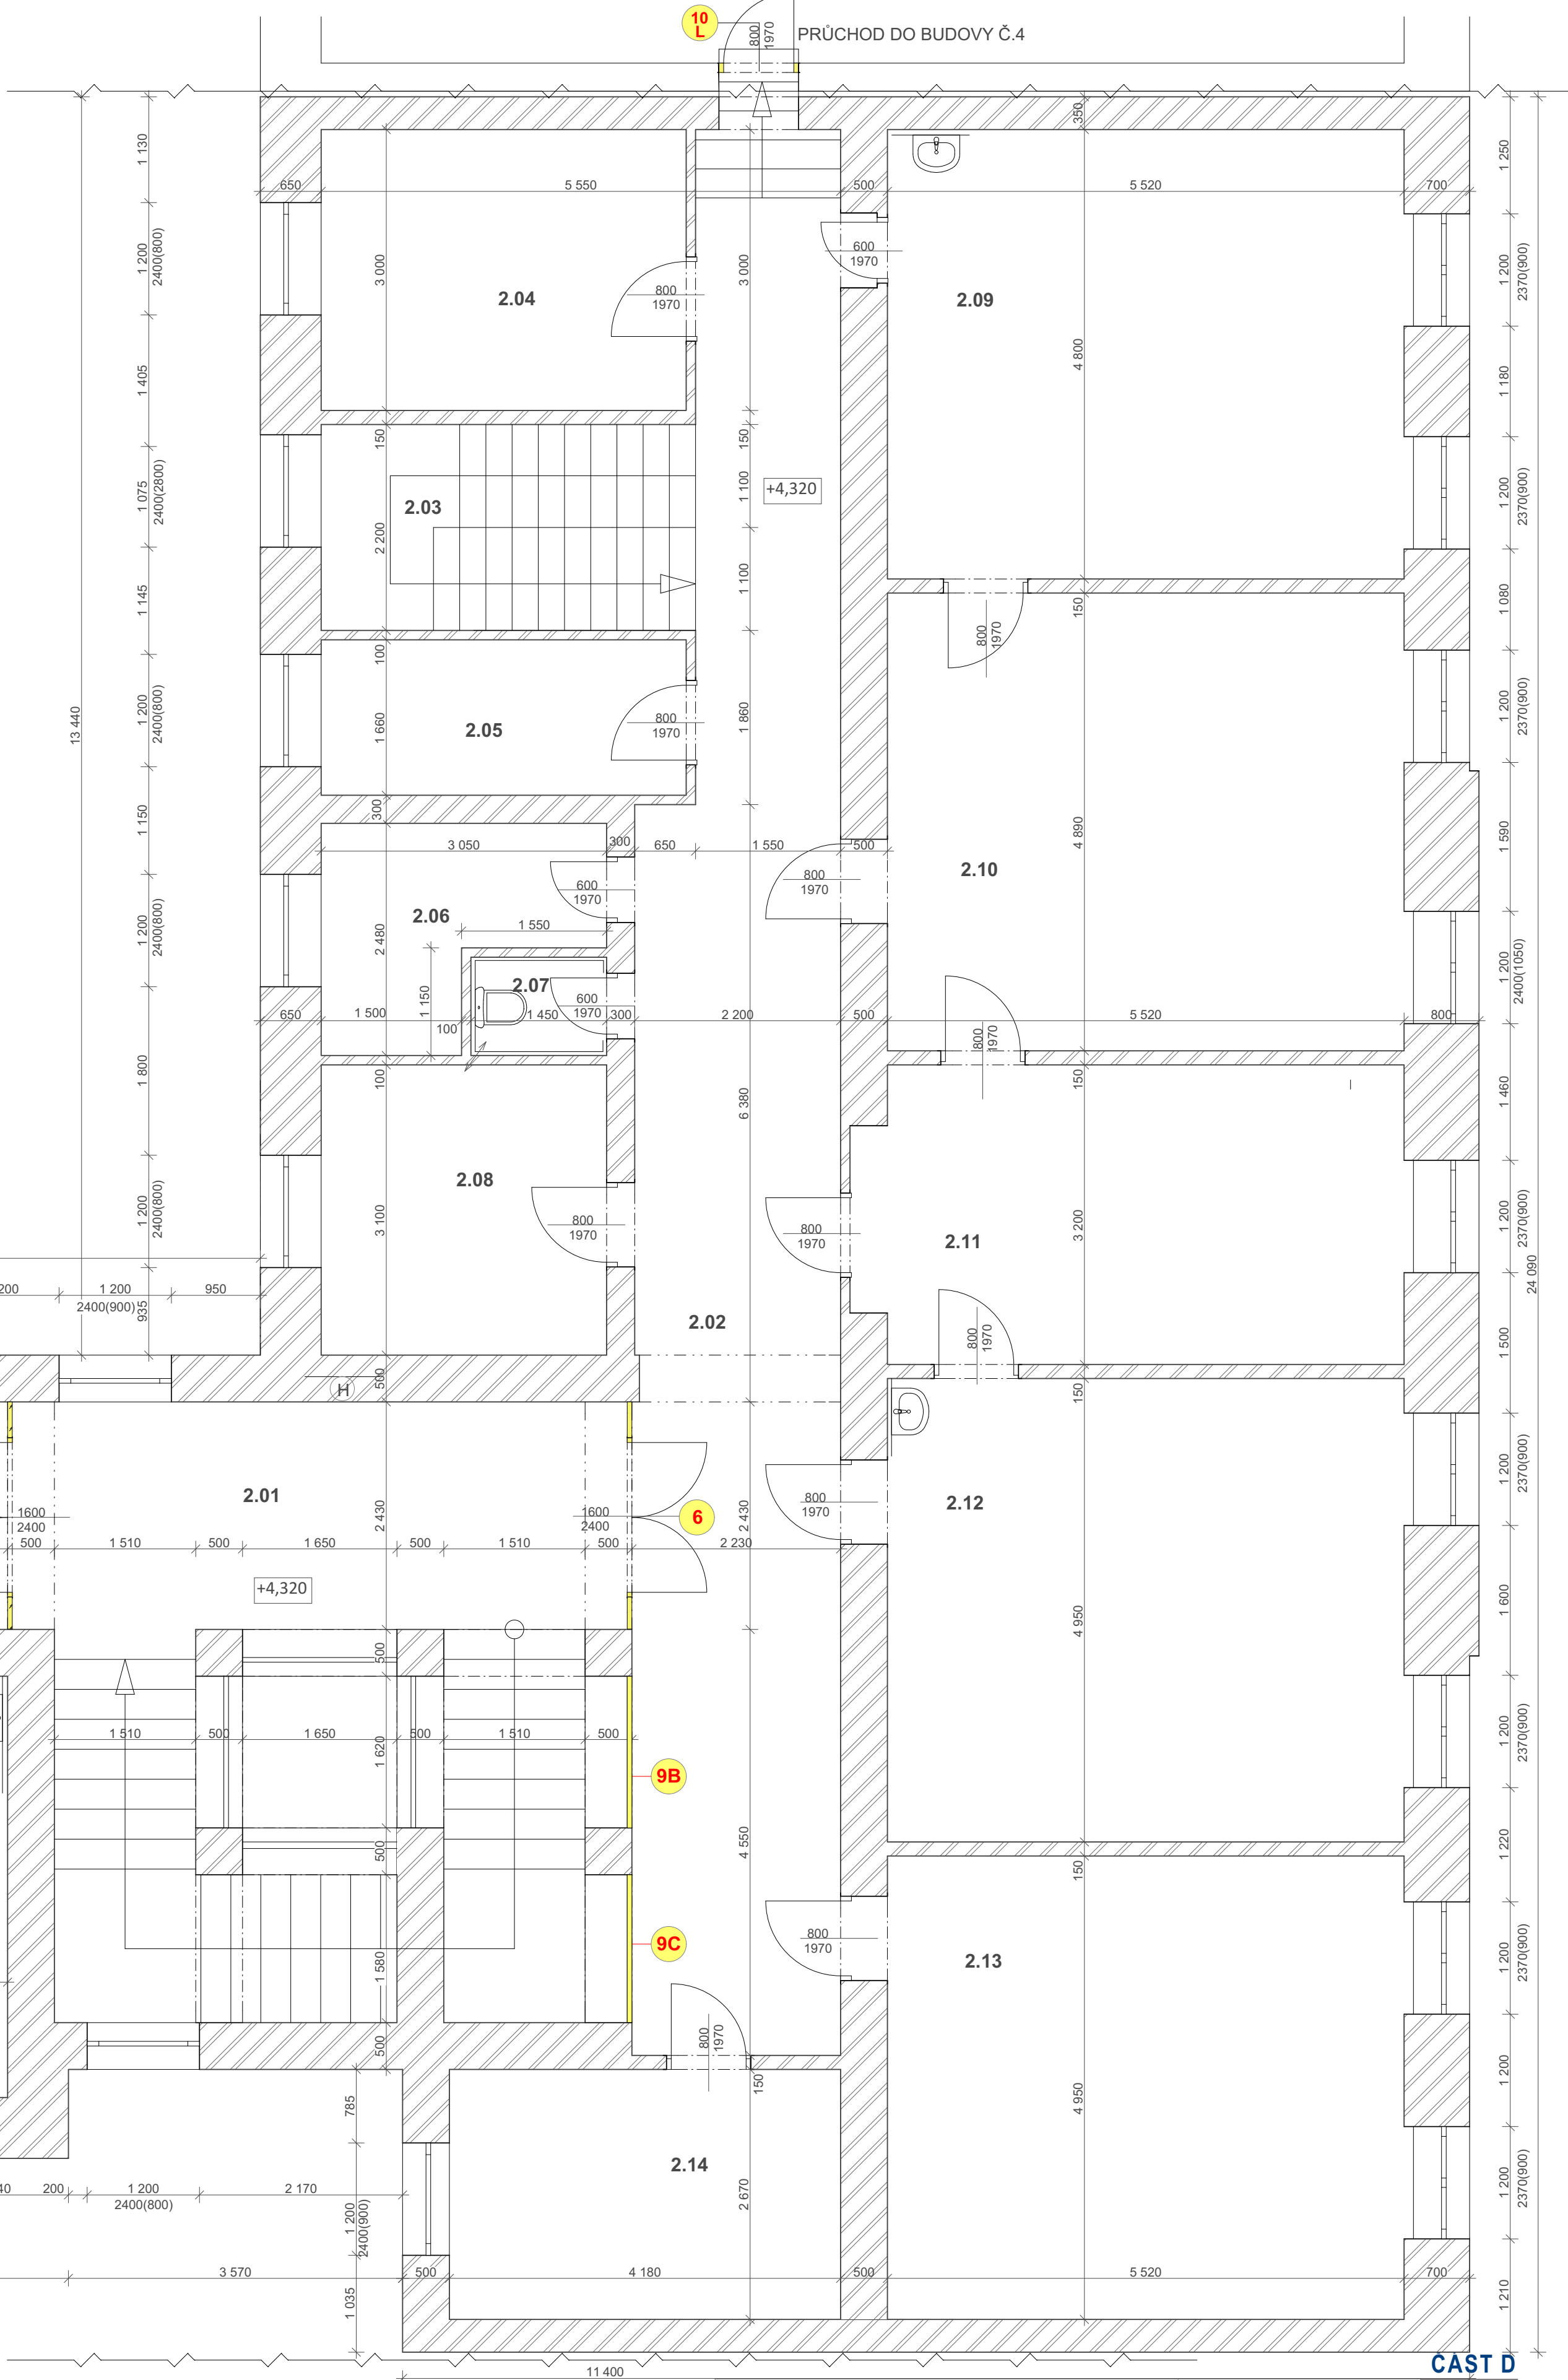

### LEGENDA MATERIÁLŮ

VZHLHEDEM K TOMU, ŽE NEBYLY PROVÁDĚNÝ SONDY, JEDNÁ SE O ODBORNÝ ODHAD

- OBVODOVÉ NOSNÉ ZDIVO TL.450-750 Z CIHEL PLNÝCH NA VÁPENOCEMENTOVOU MALTU
- VNITŘNÍ NOSNÉ ZDIVO TL.300-450 Z CIHEL PLNÝCH NA VÁPENOCEMENTOVOU MALTU
- VNITŘNÍ PŘÍČKY TL.100-150 Z CIHEL PLNÝCH NEBO DĚROVANÝCH NA VÁPENOCEMENTOVOU POPŘÍPADĚ CEMENTOVOU MALTU
- POŽÁRNÍ HYDRANT
- SVISLÉ KANALIZAČNÍ POTRUBÍ
- SVISLÉ ROZVODY VODY
- SVISLÉ ROZVODY OTOPNÉ VODY

TATO DOKUMENTNACE JE ZPRACOVÁNA JAKO "DOKUMENTACE SKUTEČNÉHO PROVEDENÍ STAVBY", KTERÁ BYLA POVOLENA DNE 22.2.1979 (NABÝLA PRÁVNÍ MOCI 30.3.1979). BAREVNÉ JSOU VE VÝKRESE OZNAČENÝ ZMĚNY STAVBY PŘED DOKONČENÍM. ZMĚNY BYLY VYVOLÁNY POŽADAVKEM NA LEPSÍ POŽÁRNĚ-BEZPEČNOSTNÍ ŘEŠENÍ STAVBY, KTERÁ SPOČÍVÁ VE VYTVOŘENÍ ČÁSTEČNĚ UNIKOVÉ CESTY Z PROSTORU SCHODIŠTĚ.

ZODP. PROJEKTANT: ING. ARCH. JIŘÍ LIŠKUTÍN	PODPIS
ZODP. PROJEKTANT ČÁSTI :	
VYPRACOVAL:	
INVESTOR: ČESKÝ ROZHLAS Vinohradská 12, 120 99 Praha 2	
NÁZEV AKCE: Adaptace budovy Šmeralova 6 v Ostravě 1 - Mor.Ostravě změna stavby před dokončením	
OBSAH VÝKRESU: PŮDORYS 2.NP - bourací práce	STAVEBNÍ OBJEKT: MĚŘÍTKO: 1:50, 1:1
ČÁST: D DATUM: 06/2017	FORMÁT: A1 STUPEŇ: změna stavby před dok.
MÍSTO STAVBY: OSTRAVA, DR.ŠMERALA 6	ČÍSLO VÝKRESU: D.1.1.4

ČAST D