


Tabulka místnosti 2.NP					
Č.	Název místnosti	Plocha (m2)	Náslapná vrstva	Stěny	Strop
2.01	SCHODIŠŤOVÝ PROSTOR	40,43	VÍZ POZNÁMKA	VŠ OMÍTKA	VŠ OMÍTKA
2.02	CHODBA	41,32	PVC	VŠ OMÍTKA	VŠ OMÍTKA
2.03	SCHODIŠŤOVÝ PROSTOR	8,80	PVC	VŠ OMÍTKA	VŠ OMÍTKA
2.04	SKLAD TECHNIKY	11,70	PVC	VŠ OMÍTKA	VŠ OMÍTKA
2.05	SKLAD TECHNIKY	6,44	PVC	VŠ OMÍTKA	VŠ OMÍTKA
2.06	KUCHYNKA	5,78	PVC	VŠ OMÍTKA	VŠ OMÍTKA
2.07	WC	1,52	KER DLAŽBA	VŠ OMÍTKA+KER.OBKŁ	VŠ OMÍTKA
2.08	KANCELÁŘ	9,46	KOBEREC	VŠ OMÍTKA	VŠ OMÍTKA
2.09	FONOTEKA	26,74	PVC	VŠ OMÍTKA	VŠ OMÍTKA
2.10	FONOTEKA	27,58	PVC	VŠ OMÍTKA	VŠ OMÍTKA
2.11	FONOTEKA	17,78	PVC	VŠ OMÍTKA	VŠ OMÍTKA
2.12	FONOTEKA	27,95	PVC	VŠ OMÍTKA	VŠ OMÍTKA
2.13	FONOTEKA	27,95	PVC	VŠ OMÍTKA	VŠ OMÍTKA
2.14	SKLAD TECHNIKY	11,16	PVC	VŠ OMÍTKA	VŠ OMÍTKA
2.15	CHODBA	50,49	PVC	VŠ OMÍTKA	VŠ OMÍTKA
2.16	KANCELÁŘ	52,14	PVC	VŠ OMÍTKA	VŠ OMÍTKA
2.17	KANCELÁŘ	12,90	PVC	VŠ OMÍTKA	VŠ OMÍTKA
2.18	KANCELÁŘ	12,27	PVC	VŠ OMÍTKA	VŠ OMÍTKA
2.19	KANCELÁŘ	19,56	PVC	VŠ OMÍTKA	VŠ OMÍTKA
2.20	KANCELÁŘ	8,55	PVC	VŠ OMÍTKA	VŠ OMÍTKA
2.21	KANCELÁŘ	15,96	PVC	VŠ OMÍTKA	VŠ OMÍTKA
2.22	KANCELÁŘ	23,58	PVC	VŠ OMÍTKA	VŠ OMÍTKA
2.23	KANCELÁŘ	18,59	PVC	VŠ OMÍTKA	VŠ OMÍTKA
2.24	KANCELÁŘ	9,88	PVC	VŠ OMÍTKA	VŠ OMÍTKA
2.25	WC MUŽI	7,76	KER DLAŽBA	VŠ OMÍTKA+KER.OBKŁ	VŠ OMÍTKA
2.26	WC ŽENY	3,31	KER DLAŽBA	VŠ OMÍTKA+KER.OBKŁ	VŠ OMÍTKA
		499,60			

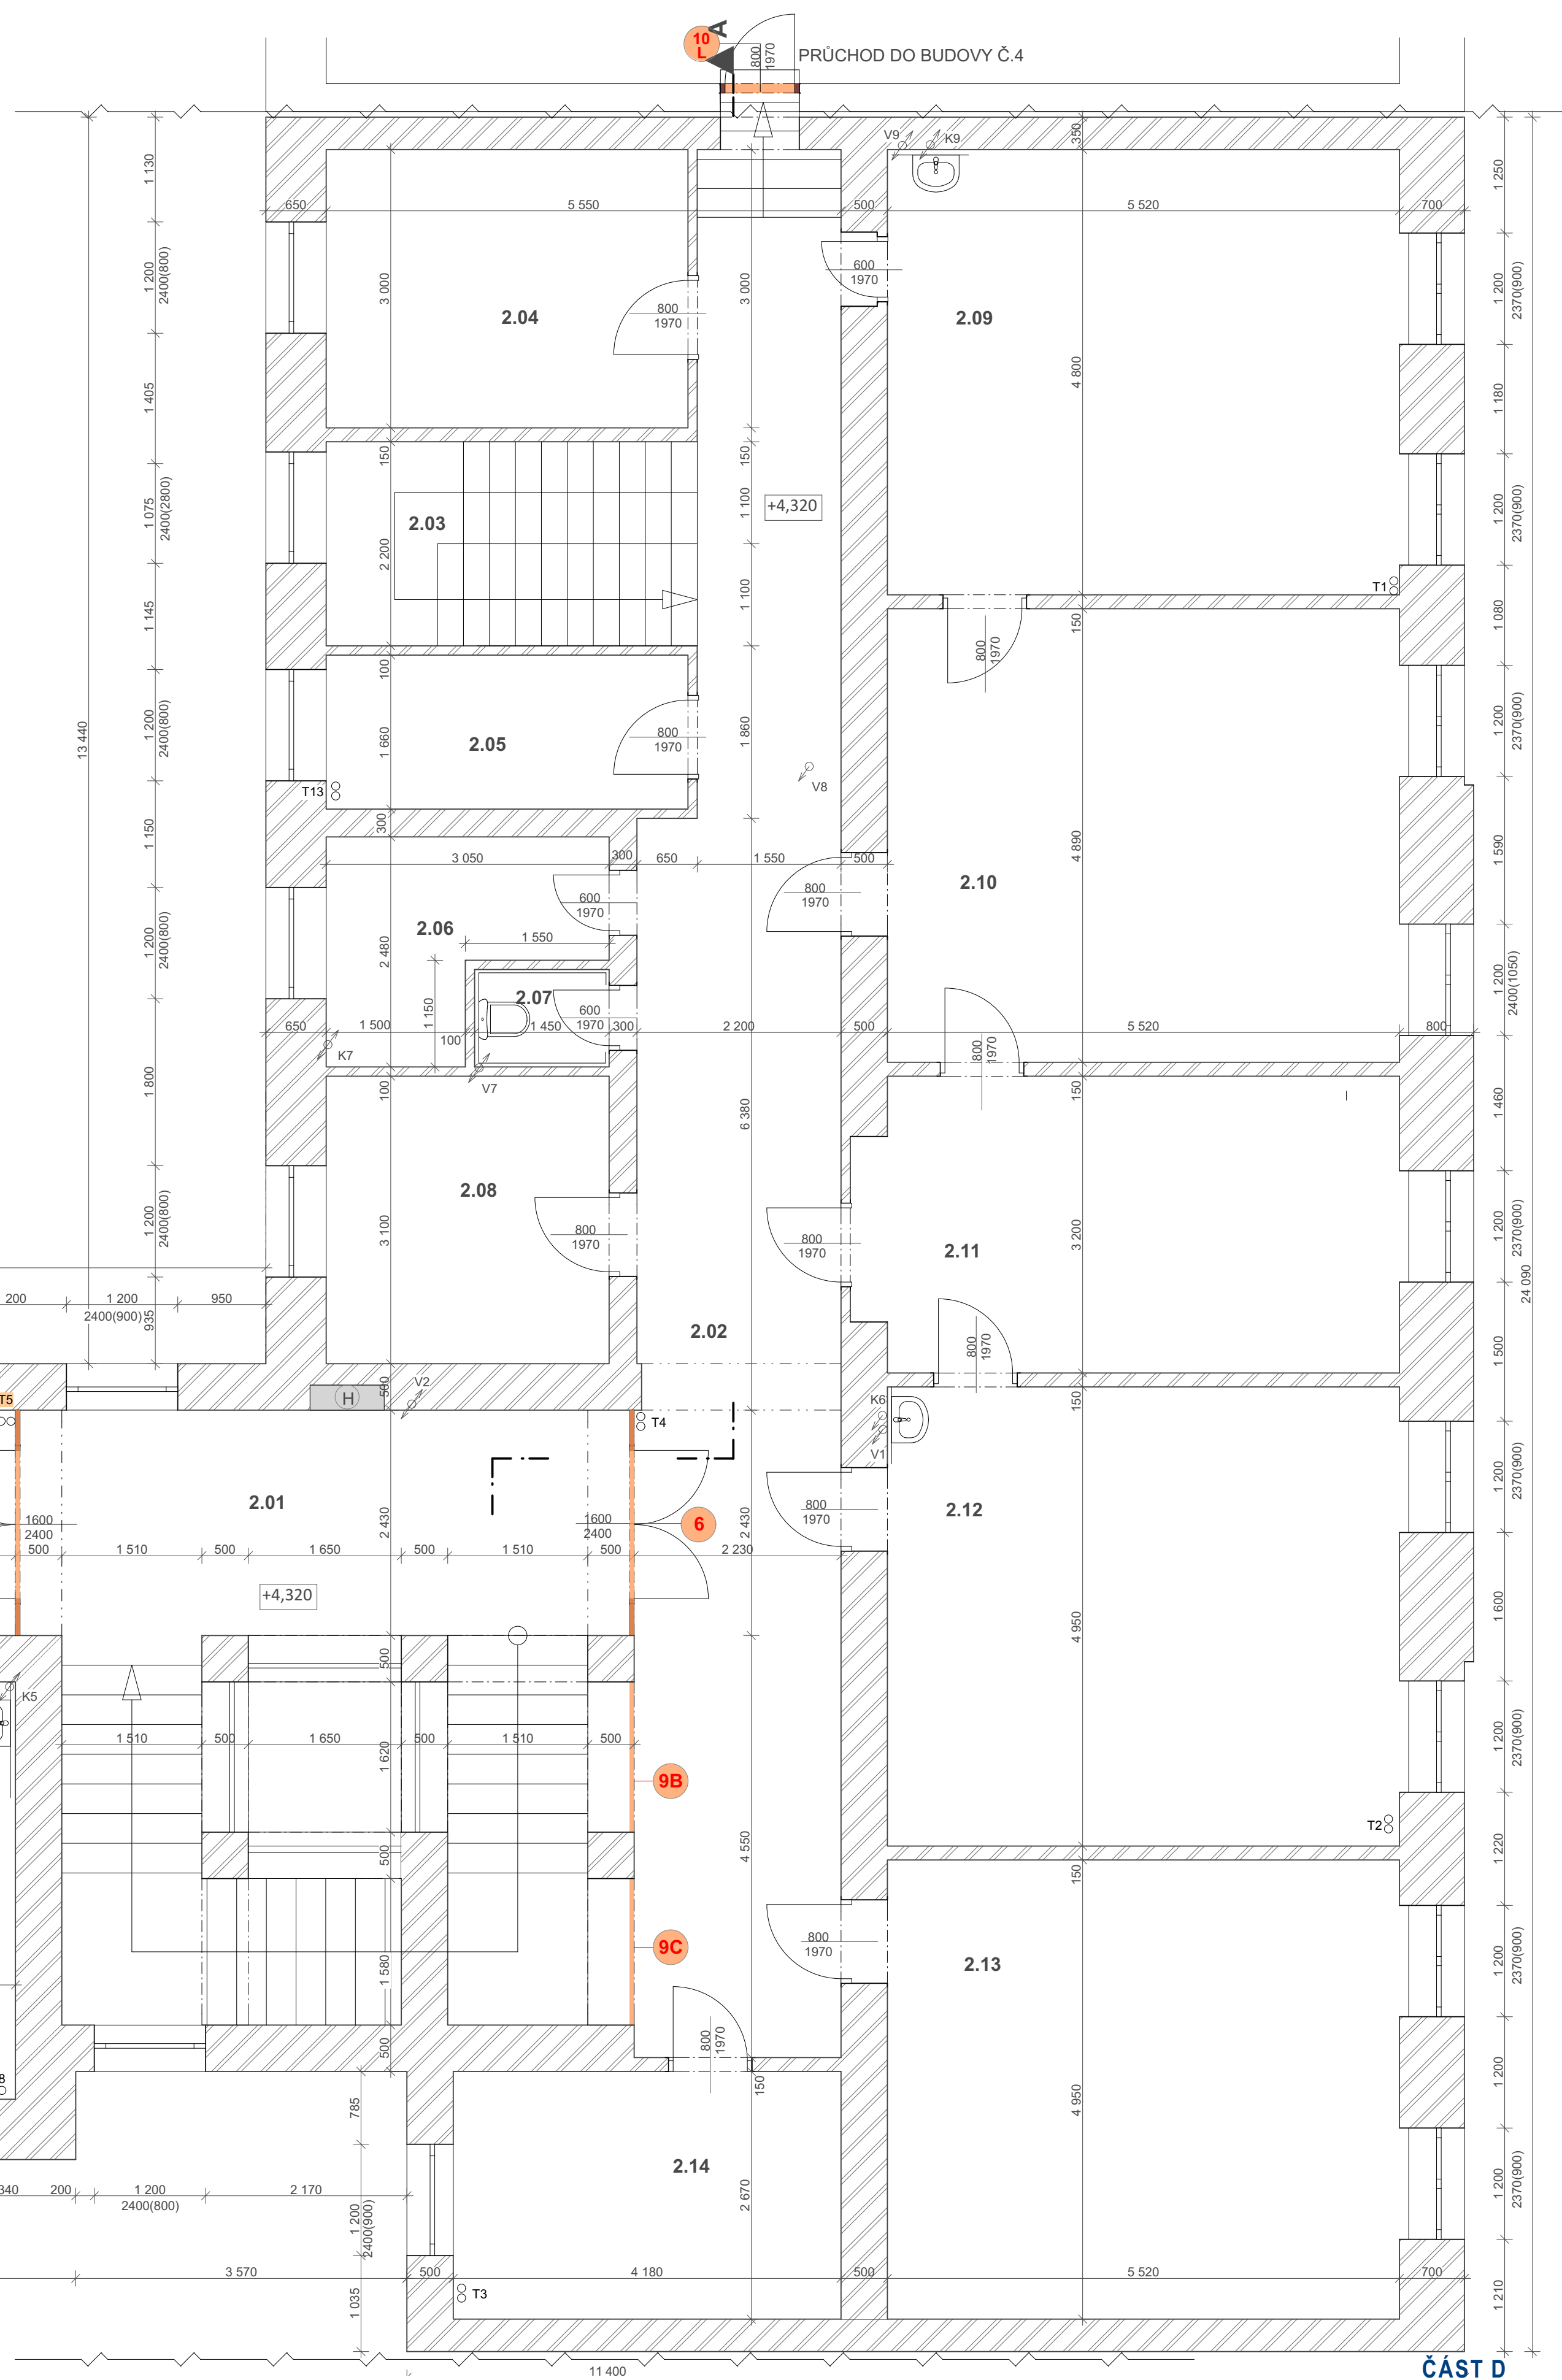

TATO DOKUMENTACE JE ZPRACOVÁVÁNA JAKO "DOKUMENTACE SKUTEČNÉHO PROVEDENÍ STAVBY", KTERÁ BYLA POVOLENA DNEM 22.2.1979 (NABÝLA PRÁVNÍ MOCI 30.3.1979). ČERVENÉ JSOU VE VÝKRESE OZNAČENÍ ZMĚNY STAVBY PŘED DOKONČENÍM. ZMĚNY BYLY VYVOLENY POŽADÁVKEM NA LEPŠÍ POŽÁRNĚ-BEZPEČNOSTNÍ ŘEŠENÍ STAVBY, KTERÁ SPOČÍVÁ VE VYTVOŘENÍ ČÁSTEČNÉ UNIKOVÉ CESTY Z PROSTORU SCHODIŠTĚ.

ZODP. PROJEKTANT: ING. ARCH. JIŘÍ LIŠKUTÍN		PODPIS	
ZODP.PROJEKTANT ČÁSTI :			
VYPRACOVAL:			
INVESTOR: ČESKÝ ROZHLAS Vinhohradská 12, 120 99 Praha2		Ing.arch. Jiří Liškutín, Dobrá 969, 739 51 Dobrá	
NÁZEV AKCE: Aadaptace budovy Šmeralova 6 v Ostravě 1 - Mor.Ostravě změna stavby před dokončením		ČÁST: D	FORMÁT: A1
		DATUM: 06/2017	STUPEN: změna stavby před dok.
		MÍSTO STAVBY: OSTRAVA, DR.ŠMERALA 6	
OBSAH VÝKRESU:		STAVEBNÍ OBJEKT:	ČÍSLO VÝKRESU:
PŮDORYS 2.NP - nové konstrukce		MĚŘÍTKO: 1:50, 1:1	D.1.1.5