


Tabulka místností 3.NP					
Č.	Název místnosti	Plocha (m2)	Nášlapná vrstva	Stěny	Strop
3.01	SCHODIŠTĚVÝ PROSTOR	40,69	TERRACCO	VŠ OMITKA	VŠ OMITKA
3.02	CHODBA	29,28	PVC	VŠ OMITKA	VŠ OMITKA
3.03	KUCHYŇKA	6,45	PVC	VŠ OMITKA+KER.OBKŁ	VŠ OMITKA
3.04	WC	1,80	KER.DLAŽBA	VŠ OMITKA+KER.OBKŁ	VŠ OMITKA
3.05	KANCELÁŘ	13,71	PVC	VŠ OMITKA	VŠ OMITKA
3.06	KANCELÁŘ	24,97	PVC	VŠ OMITKA	VŠ OMITKA
3.07	KANCELÁŘ	54,87	PVC	VŠ OMITKA	VŠ OMITKA
3.08	KANCELÁŘ	17,58	PVC	VŠ OMITKA	VŠ OMITKA
3.09	KANCELÁŘ	27,91	PVC	VŠ OMITKA	VŠ OMITKA
3.10	KANCELÁŘ	27,91	PVC	VŠ OMITKA	VŠ OMITKA
3.11	KANCELÁŘ	11,28	PVC	VŠ OMITKA	VŠ OMITKA
3.12	SCHODIŠTĚ	7,85	BET.POTĚR	VŠ OMITKA	VŠ OMITKA
3.13	CHODBA	50,49	PVC	VŠ OMITKA	VŠ OMITKA
3.14	WC MUŽI	7,66	KER.DLAŽBA	VŠ OMITKA+KER.OBKŁ	VŠ OMITKA
3.15	WC ŽENY	3,30	KER.DLAŽBA	VŠ OMITKA+KER.OBKŁ	VŠ OMITKA
3.16	KANCELÁŘ	18,59	PVC	VŠ OMITKA	VŠ OMITKA
3.17	KANCELÁŘ	9,88	PVC	VŠ OMITKA	VŠ OMITKA
3.18	KANCELÁŘ	23,58	PVC	VŠ OMITKA	VŠ OMITKA
3.19	KANCELÁŘ	15,42	PVC	VŠ OMITKA	VŠ OMITKA
3.20	KANCELÁŘ	35,13	PVC	VŠ OMITKA	VŠ OMITKA
3.21	KANCELÁŘ	17,00	PVC		
3.22	KANCELÁŘ	12,90	PVC		
3.23	KANCELÁŘ	12,27	PVC		
3.24	KANCELÁŘ	6,83	PVC		
3.25	KANCELÁŘ	18,32	PVC		
3.26	KANCELÁŘ	2,76	PVC		
		498,43 m <sup>2</sup>			

POZNÁMKY K POVRCHŮM  
VŠ OMITKA = VÁPENNÁ STUKOVÁ OMITKA  
SCHODIŠTĚVÉ STUPNĚ V HALE 1.01 POVRCH BETON  
MEZIPODESTY SCHODIŠTĚ V HALE 1.01 POVRCH KER.DLAŽBA

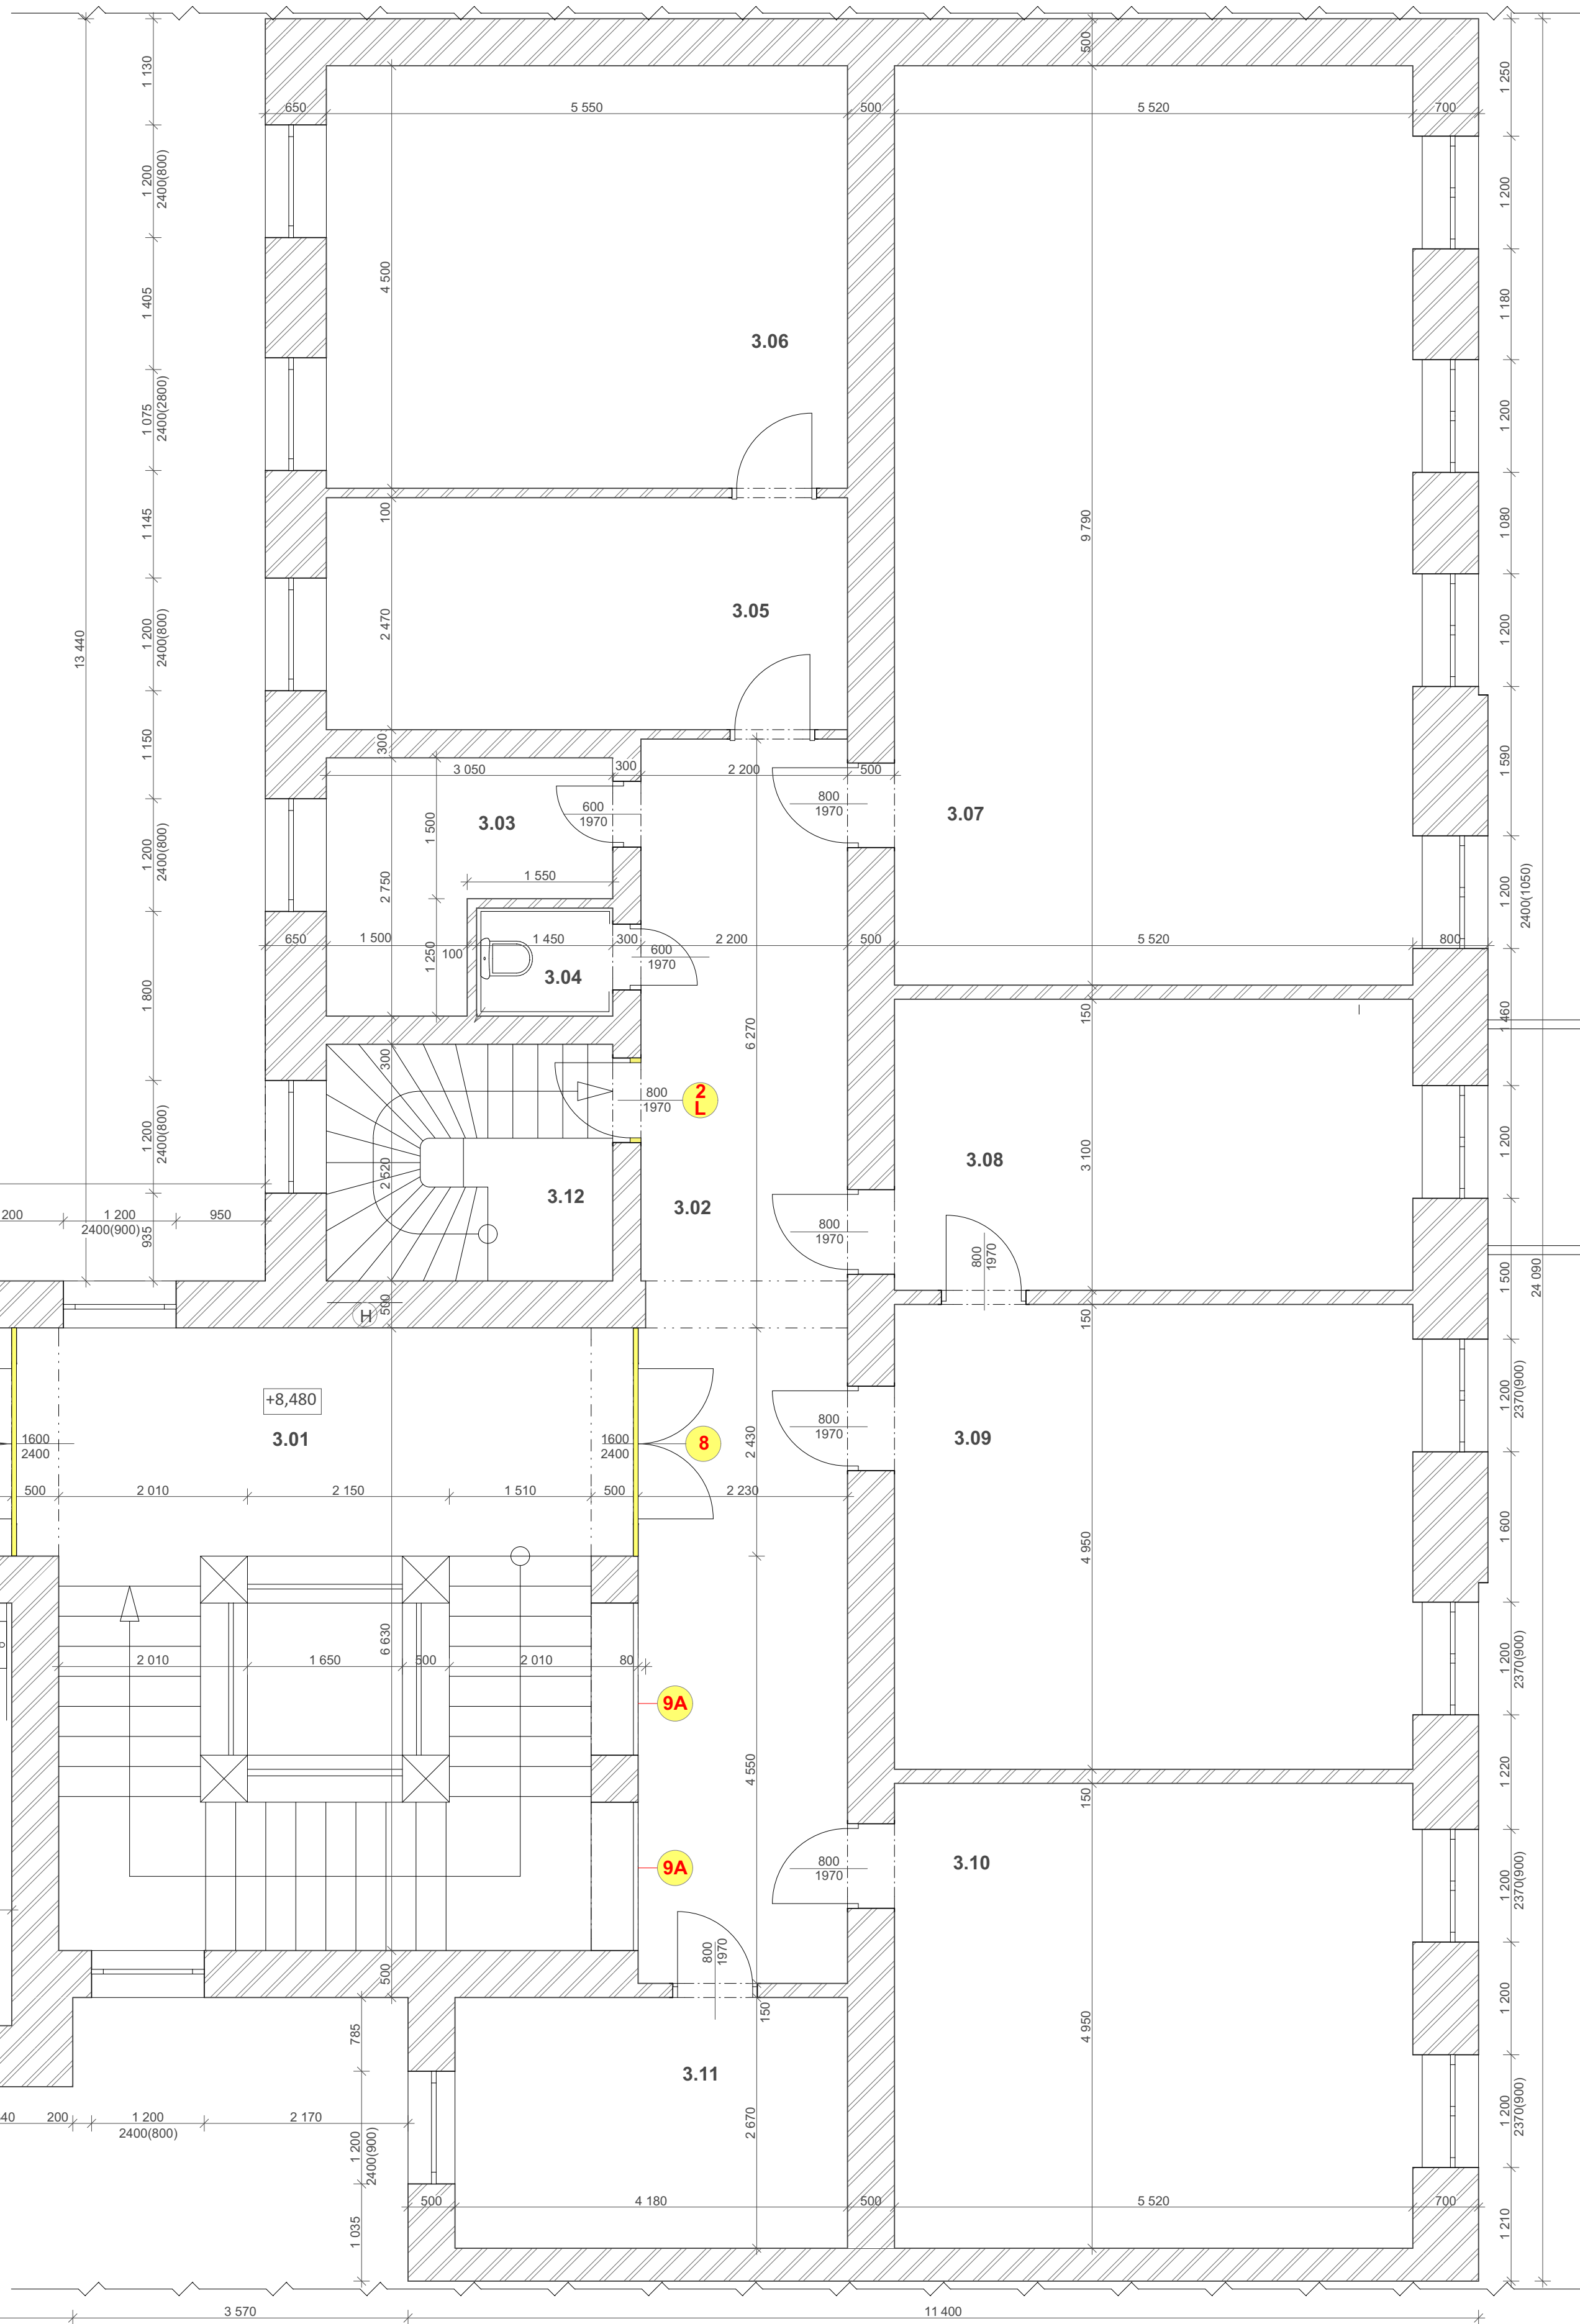

#### LEGENDA MATERIÁLŮ

VZHLÉDEM K TOMU, ŽE NEBYLY PROVÁDĚNY SONDY, JEDNÁ SE O ODBORNÝ ODHAD

- OBVODOVÉ NOSNÉ ZDIVO TL.450-750 Z CIHEL PLNÝCH NA VÁPENOCEMENTOVOU MALTU
- VNITŘNÍ NOSNÉ ZDIVO TL.300-450 Z CIHEL PLNÝCH NA VÁPENOCEMENTOVOU MALTU
- VNITŘNÍ PŘÍČKY TL.100-150 Z CIHEL PLNÝCH NEBO DĚROVANÝCH NA VÁPENOCEMENTOVOU POPŘÍPADĚ CEMENTOVOU MALTU
- POŽÁRNÍ HYDRANT
- SVISLÉ KANALIZAČNÍ POTRUBÍ
- SVISLÉ ROZVODY VODY
- SVISLÉ ROZVODY OTOPNÉ VODY

TATO DOKUMENTACE JE ZPRACOVÁNA JAKO "DOKUMENTACE SKUTEČNÉHO PROVEDENÍ STAVBY", KTERÁ BYLA POVOLENA DNE 22.2.1979 (NABYLA PRÁVNÍ MOCI 30.3.1979). BAREVNĚ JSOU VE VÝKRESE OZNAČENY ZMĚNY STAVBY PŘED DOKONČENÍM. ZMĚNY BYLY VYVOLÁNY POŽADAVKEM NA LEPSÍ POŽÁRNĚ-BEZPEČNOSTNÍ ŘEŠENÍ STAVBY, KTERÁ SPOČÍVÁ VE VYTVOŘENÍ ČÁSTEČNĚ ÚNIKOVÉ CESTY Z PROSTORU SCHODIŠTĚ.

ZODP. PROJEKTANT:	ING. ARCH. JIŘÍ LIŠKUTÍN	PODPIS
ZODP.PROJEKTANT ČÁSTI :		
VYPRACOVAL:		
INVESTOR:	ČESKÝ ROZHLAS Vlnohradská12, 120 99 Praha2	
NÁZEV AKCE:	Adaptace budovy Šmeralova 6 v Ostravě 1 - Mor.Ostravě změna stavby před dokončením	
ČÁST: D	FORMÁT: A1	
DATUM: 06/2017	STUPEŇ: změna stavby před dok.	
MÍSTO STAVBY:	OSTRAVA, DR.ŠMERALA 6	
OBSAH VÝKRESU:	STAVEBNÍ OBJEKT:	ČÍSLO VÝKRESU:
PŮDORYS 3.P. - bourací práce	MĚŘÍTKO: 1:50, 1:1	D.1.1.6

ČÁST D

