


Tabulka místností 1.NP				
Č.	Název místnosti	Plocha (m2)	Nášípná vrstva	Stěny
1.01	HALA	30,44	KER.DLAŽBA	VŠ OMITKA
1.02	HUDEBNÍ ARCHIV	29,19	PVC	VŠ OMITKA
1.03	HUDEBNÍ ARCHIV	19,47	PVC	VŠ OMITKA
1.04	HUDEBNÍ ARCHIV	28,22	PVC	VŠ OMITKA
1.05	HUDEBNÍ ARCHIV	25,71	PVC	VŠ OMITKA
1.06	HUDEBNÍ ARCHIV	28,89	PVC	VŠ OMITKA
1.07	HUDEBNÍ ARCHIV	22,60	PVC	VŠ OMITKA
1.08	CHODBA	16,37	PVC	VŠ OMITKA
1.09	WC	3,31	KER.DLAŽBA	VŠ OMITKA+KER.OBKL.
1.10	KANCELÁŘ	21,57	KOBEREC	VŠ OMITKA
1.11	KANCELÁŘ	19,95	KOBEREC	VŠ OMITKA
1.12	KANCELÁŘ	9,04	KOBEREC	VŠ OMITKA
1.13	WC	7,72	KER.DLAŽBA	VŠ OMITKA+KER.OBKL.
1.14	SKLAD PŘENOSOVÉ TECH...	13,94	PVC	VŠ OMITKA
1.15	SKLAD PŘENOSOVÉ TECH...	10,35	PVC	VŠ OMITKA
1.16	SKLAD PŘENOSOVÉ TECH...	27,05	PVC	VŠ OMITKA
1.17	SKLAD PŘENOSOVÉ TECH...	16,79	PVC	VŠ OMITKA
1.18	SCHODIŠTOVÝ PROSTOR	16,20	TERACCO	VŠ OMITKA
1.19	WC	1,15	KER.DLAŽBA	VŠ OMITKA+KER.OBKL.
1.20	TRAFOSTANICE	16,43	BET.MAZANINA	VŠ OMITKA
1.21	SCHODIŠTOVÝ PROSTOR	6,41	PVC	VŠ OMITKA
1.22	WC	4,10	KER.DLAŽBA	VŠ OMITKA+KER.OBKL.
1.23	KANCELÁŘ	26,18	KOBEREC	VŠ OMITKA
1.24	KANCELÁŘ	27,84	KOBEREC	VŠ OMITKA
1.25	KANCELÁŘ	11,28	KOBEREC	VŠ OMITKA
1.26	PŘEDSÍN	9,61	KOBEREC	VŠ OMITKA
		449,81 m²		

POZNÁMKY K POVRCHŮM  
VŠ OMITKA = VÁPENNÁ ŠTUKOVÁ OMITKA  
SCHODIŠTOVÉ STUPNÉ V HALE 1.01 POVRCH BETON  
MEZIPODESTY SCHODIŠTĚ V HALE 1.01 POVRCH KER.DLAŽBA

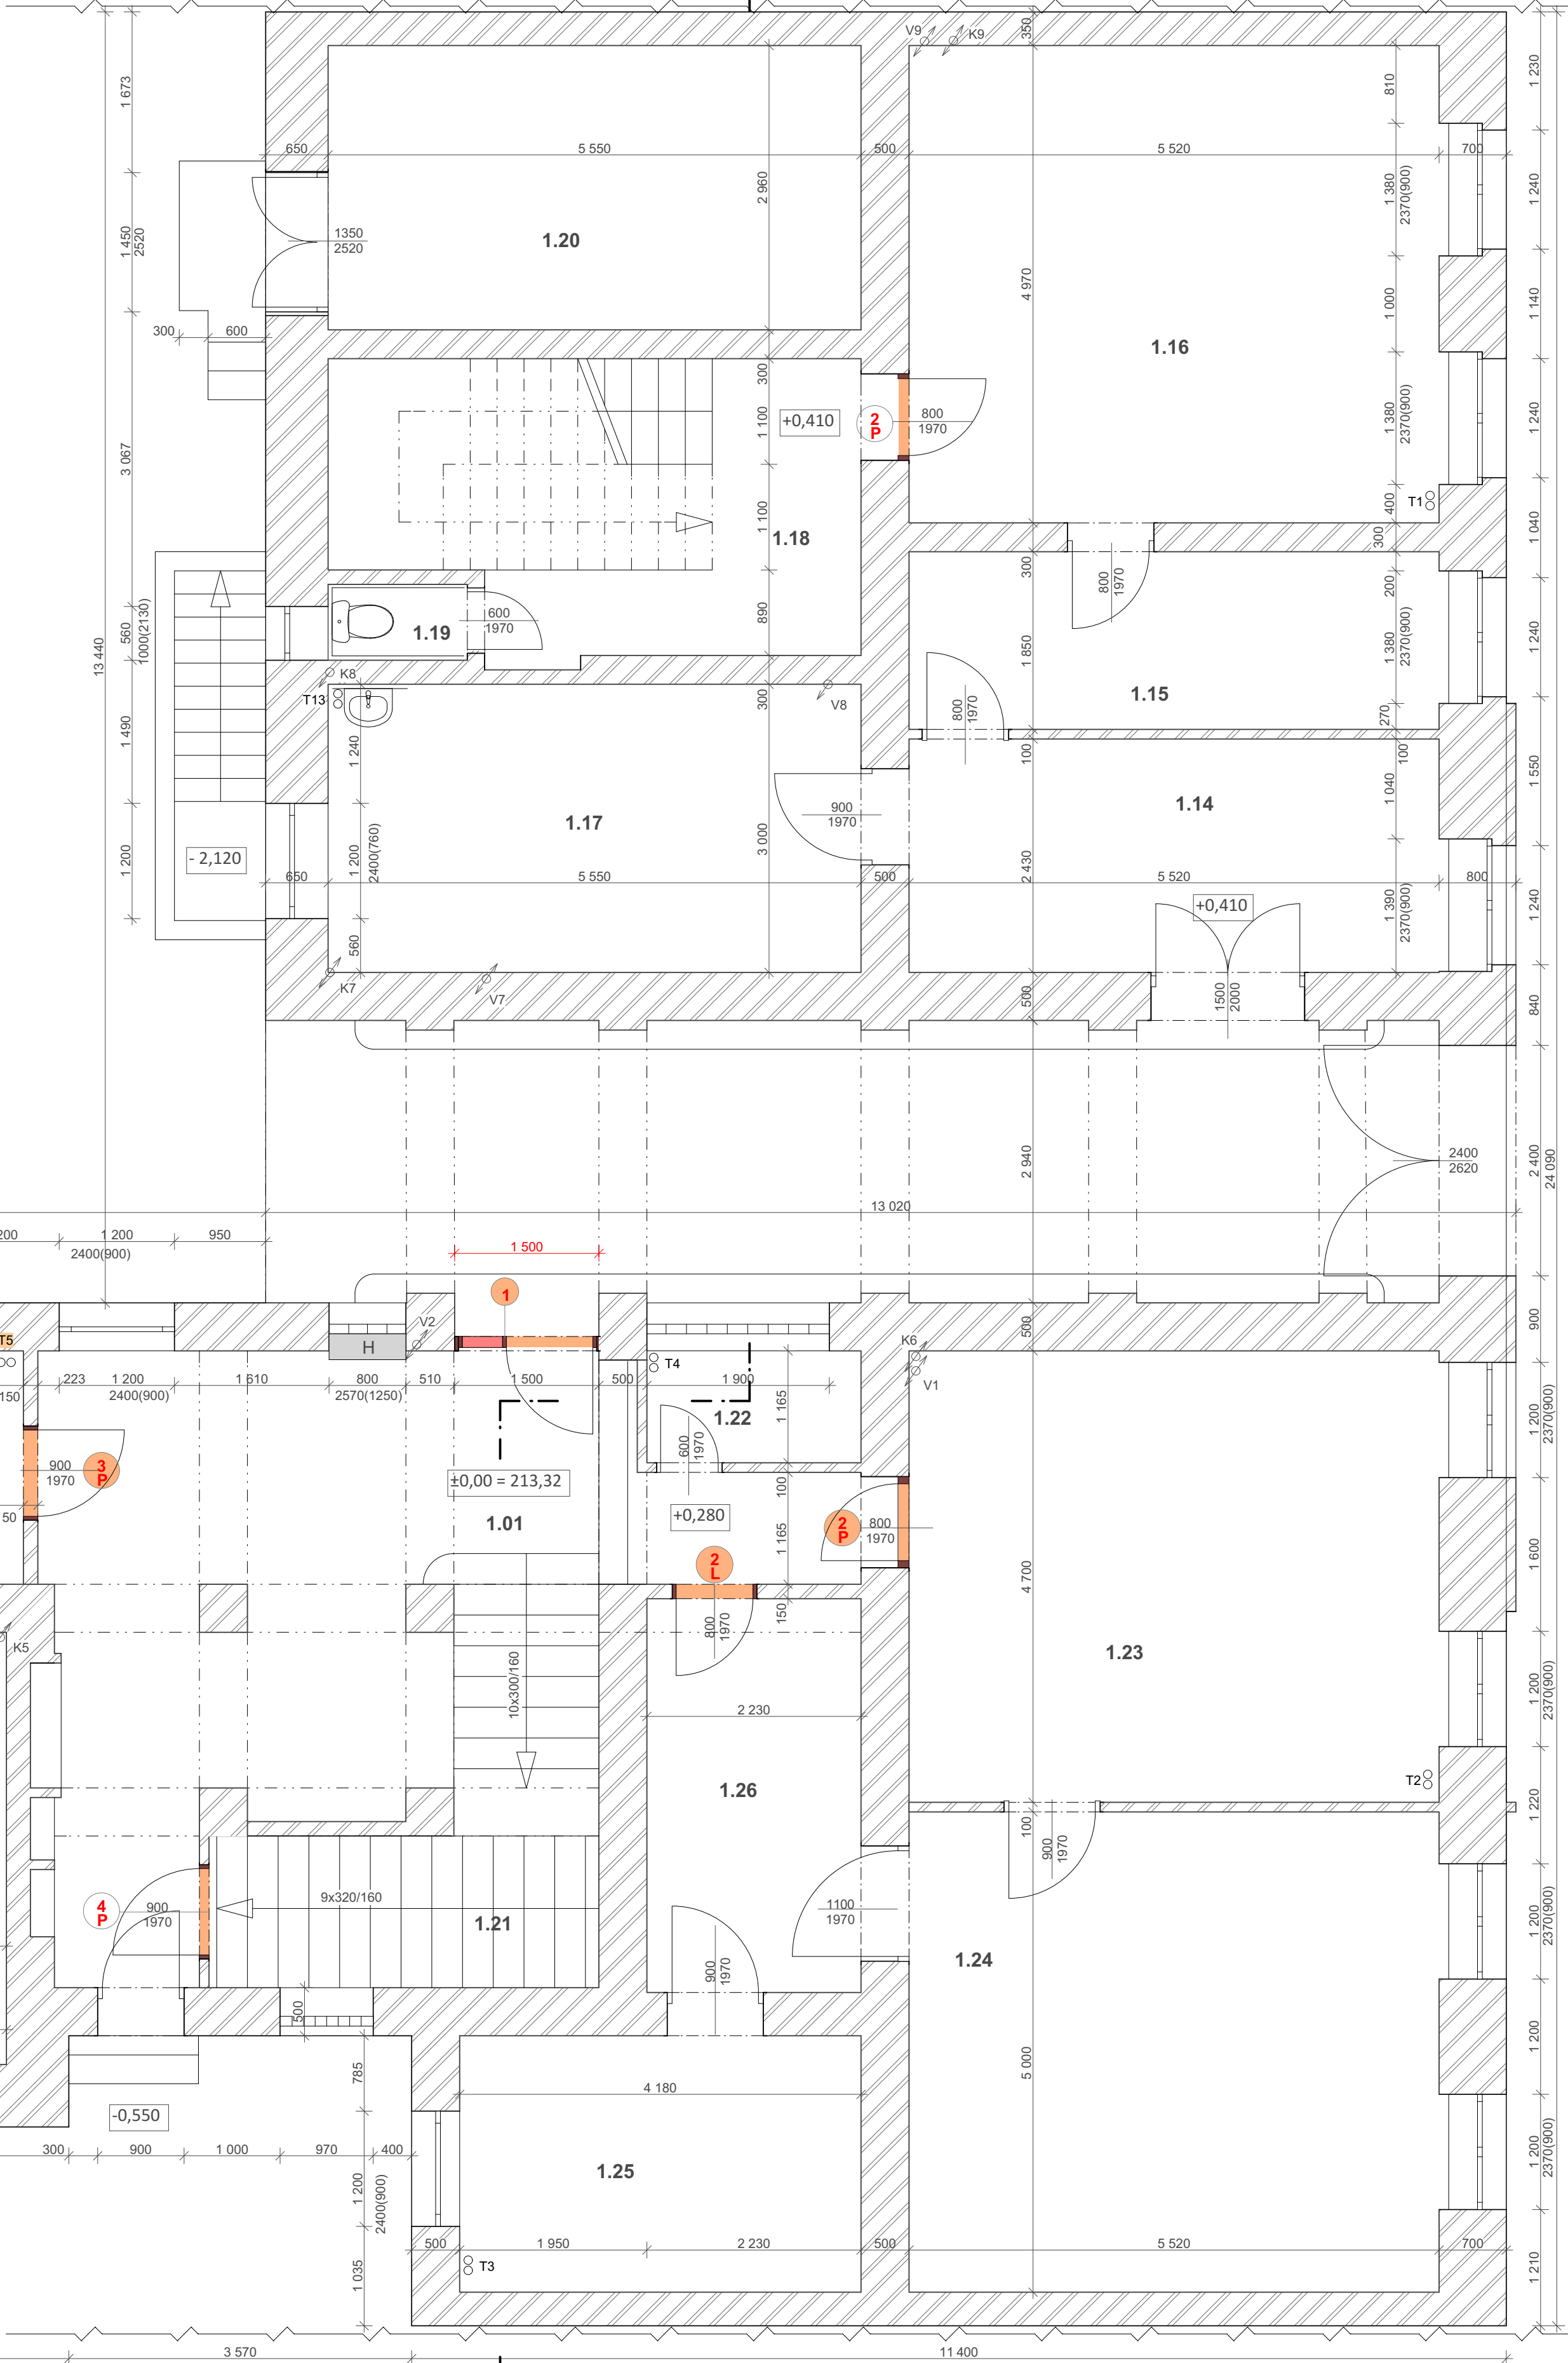

#### LEGENDA MATERIÁLŮ

VZHLÉDEM K TOMU, ŽE NEBYLY PROVÁDĚNY SONDY, JEDNÁ SE O ODBORNÝ ODHAD

- OBVODOVÉ NOSNÉ ZDIVO TL.450-750 Z CIHEL PLNÝCH NA VÁPENOCEMENTOVOU MALTU
- VNITŘNÍ NOSNÉ ZDIVO TL.300-450 Z CIHEL PLNÝCH NA VÁPENOCEMENTOVOU MALTU
- VNITŘNÍ PŘÍČKY TL.100-150 Z CIHEL PLNÝCH NEBO DĚROVANÝCH NA VÁPENOCEMENTOVOU POPŘÍPADĚ CEMENTOVOU MALTU
- (H) POŽÁRNÍ HYDRANT
- SVISLÉ KANALIZAČNÍ POTRUBÍ
- SVISLÉ ROZVODY VODY
- SVISLÉ ROZVODY OTOPNÉ VODY

TATO DOKUMENTACE JE ZPRACOVÁNA JAKO "DOKUMENTACE SKUTEČNÉHO PROVEDENÍ STAVBY", KTERÁ BYLA POVOLENA DNE 22.2.1979 (NABÝLA PRÁVNÍ MOCI 30.3.1979). ČERVENÉ JSOU VE VÝKRESE OZNAČENY ZMĚNY STAVBY PŘED DOKONČENÍM. ZMĚNY BYLY VYVOLÁNY POŽADAVKEM NA LEPŠÍ POŽÁRNĚ-BEZPEČNOSTNÍ ŘEŠENÍ STAVBY, KTERÁ SPOČÍVÁ VE VYTVOŘENÍ ČÁSTEČNĚ UNIKOVÉ CESTY Z PROSTORU SCHODIŠTĚ.

ZODP. PROJEKTANT:	ING. ARCH. JIŘÍ LIŠKUTÍN	PODPIS
ZODP.PROJEKTANT ČÁSTI :		
VYPRACOVAL:		
INVESTOR:	ČESKÝ ROZHLAS Vinohradská12, 120 99 Praha2	
NÁZEV AKCE:	Adaptace budovy Šmeralova 6 v Ostravě 1 - Mor.Ostravě změna stavby před dokončením	
ČÁST: D	FORMÁT: A1	
DATUM: 06/2017	STUPEN: změna stavby před dok.	
MÍSTO STAVBY:	OSTRAVA, DR.ŠMERALA 6	
OBSAH VÝKRESU:	STAVEBNÍ OBJEKT:	ČÍSLO VÝKRESU:
PŮDORYS 1.NP - nové konstrukce	MĚŘÍTKO: 1:50, 1:1	D.1.1.3

ČÁST D



Ing.arch. Jiří Liškutín, Dobrá 969, 739 51 Dobrá